


FÖRKLARINGAR OCH FÖRESKRIFTER

Se ritning A-40-1-100

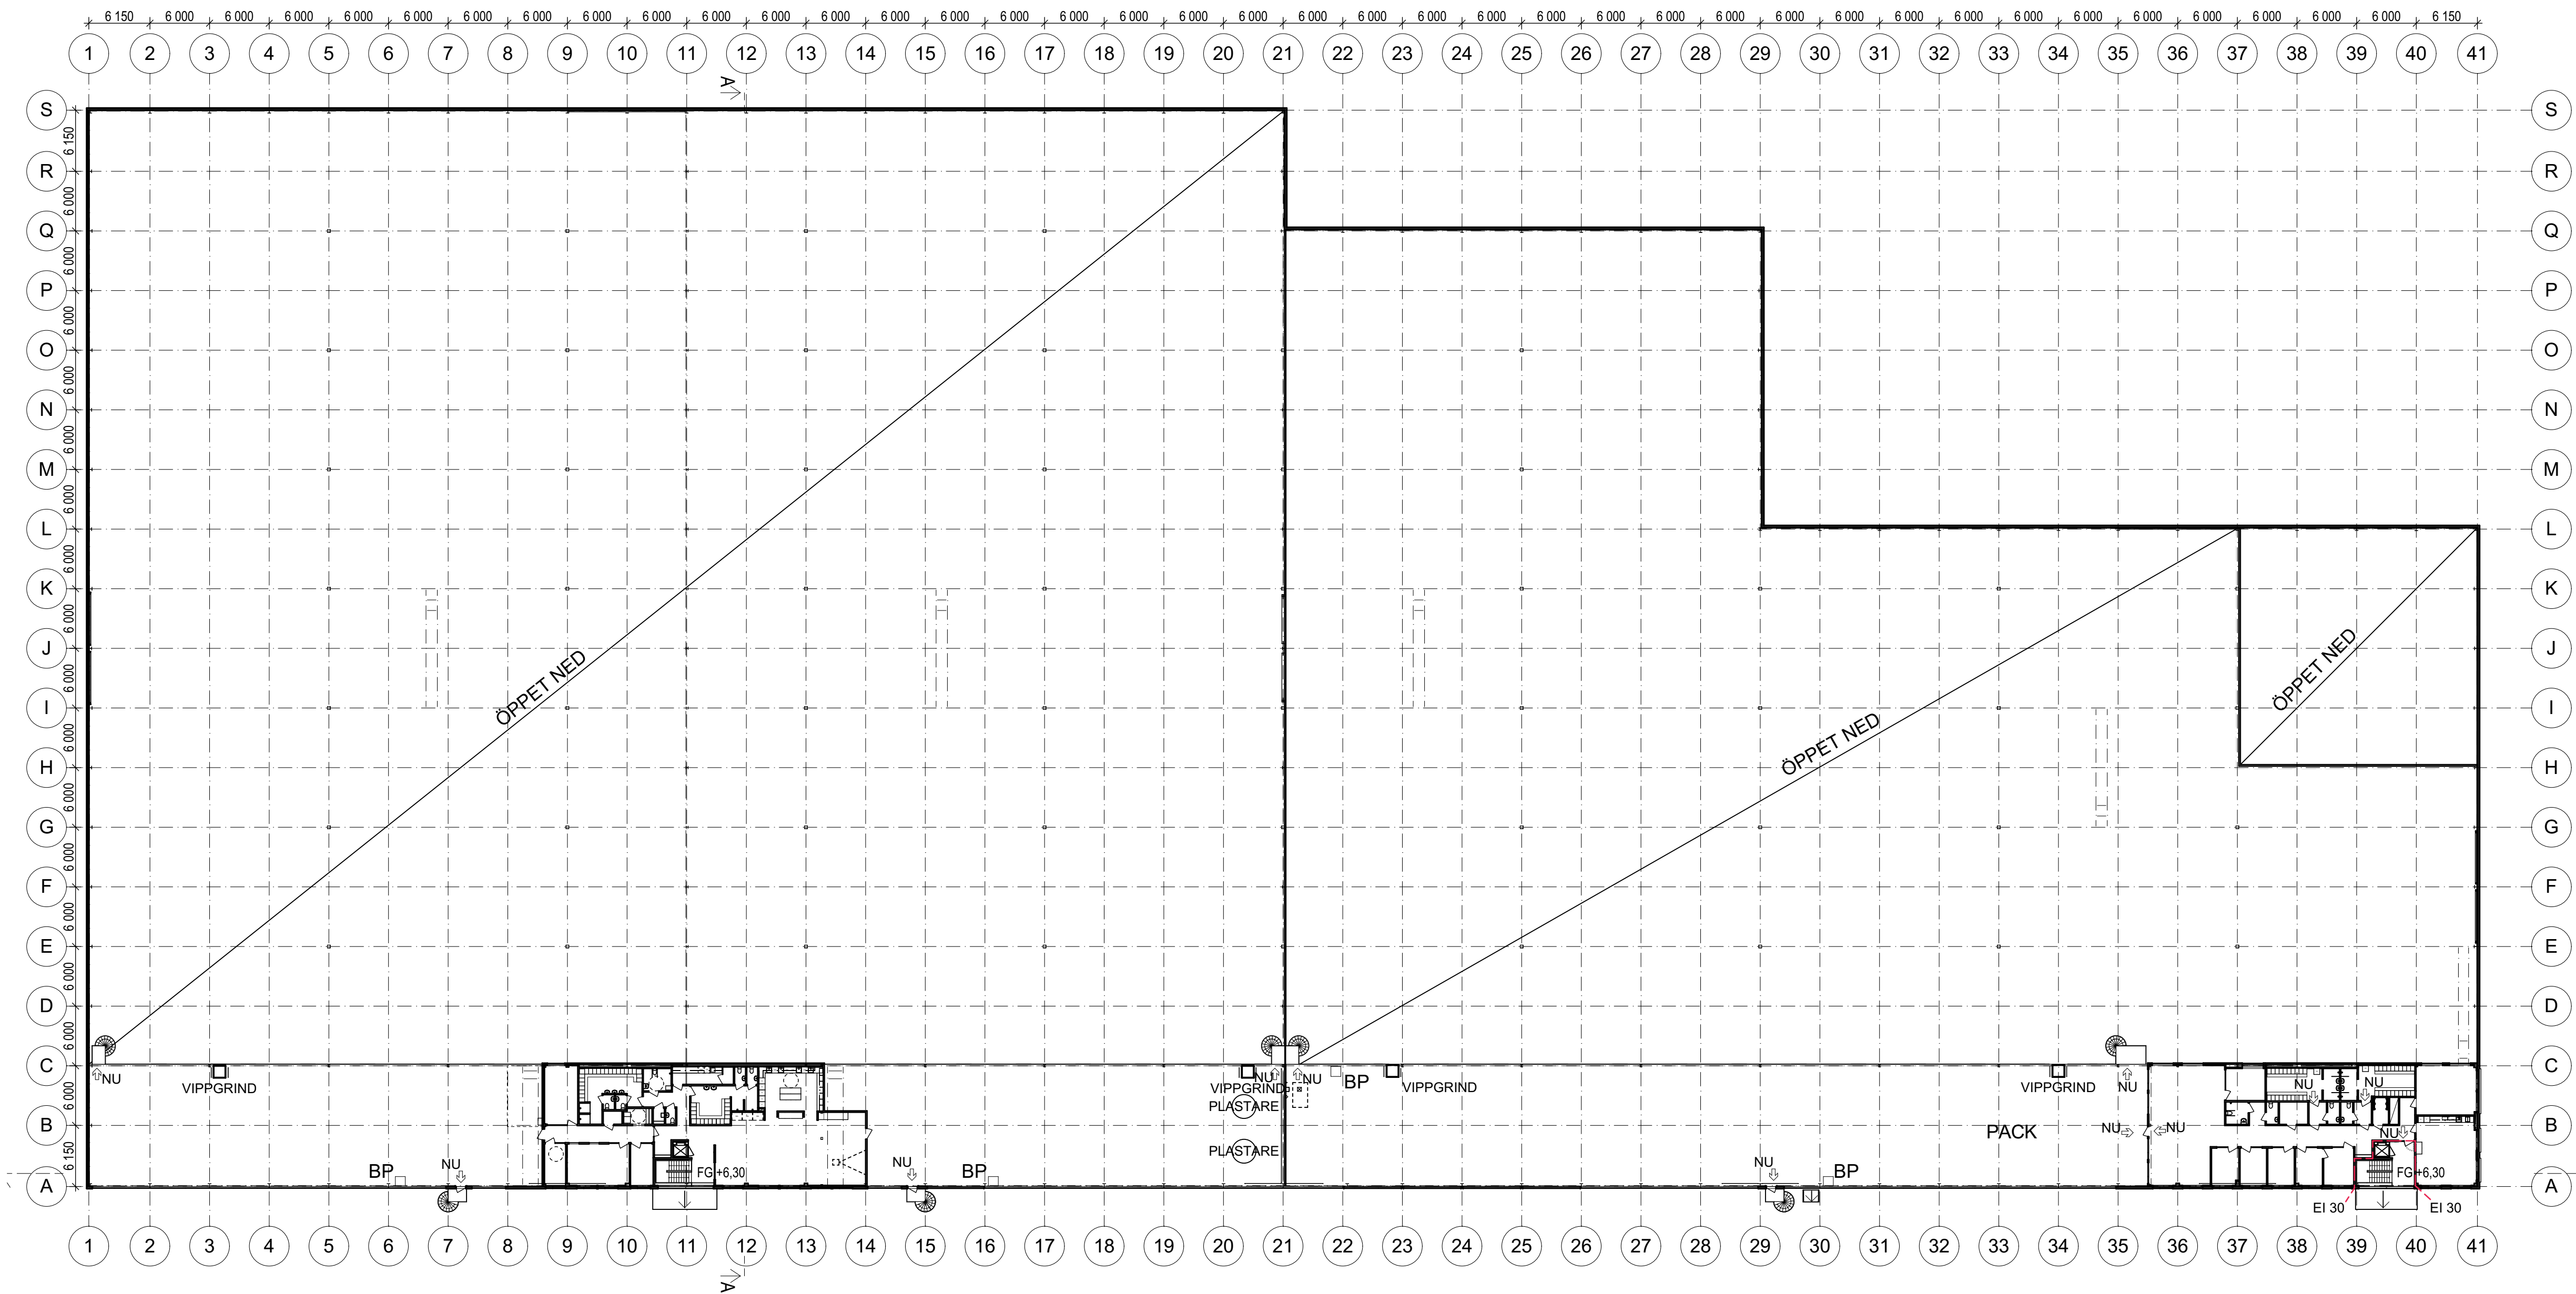

		RELATIONSHANDLING	2019-05-21	MAW
BET	ANT	ÄNDRING AVSER	DATUM	Sign.

RELATIONSHANDLING

Kälsärd 1:3, område 7

09	10	11	
05	06	07	08
01	02	03	04

N

Ⓐ	Arkitekterna Krook & Tjäder AB	Tel: 031-704 17 30
K	Logistic Contractor	Tel: 031-762 29 50
M	Kanonaden Entreprenad AB	Tel: 0730-66 63 43
E	Hanelko	Tel: 070-25 37 321
VS	Totalinstallation	Tel: 031-49 81 61
VS	Entreprenadplanering AB	Tel: 033-20 55 92
V	NPI Ventilation AB	Tel: 0550-41 11 54
S	Bengt Dahlgren AB	Tel: 031-720 26 68
LUPPDRAG NR	RITAD AV	HANDLAGGARE
17 250	TGH	Maria Widing
DATUM:	ANSVARIG	
2018-06-08	Helena Ström	

NYBYGGNAD LAGER OCH KONTOR
NEW CONSTRUCTION DISTRIBUTION CENTER
PLAN 2, översikt
Mezzanine floor, overview

SKALA A1	NUMMER	BET
1:400	A1	
1:800	A3	

A-40-1-200

SKALA 1:400

